

**OVĚŘENO  
 STAVEBNÍM ÚŘADEM**  
 Č.j.: OSy.Sm. 1075-12002/2010-Fo-R  
 Dne: 5.4.2011 Podpis: *[Signature]*


**NOVÝ PEVNÝ STROP TERASY**

**LEGENDA SKUTEČNÉHO PROVEDENÍ:**

- SKUTEČNÝ STAV KONSTRUKCÍ
- SKUTEČNÝ STAV ZAŘIZOVACÍCH PŘEDMĚŮ
- NEREALIZOVANÉ KONSTRUKCE

**ATIKA VÝŠKY 55CM S KOVANÝM ZÁBRADLÍM**

**VIKÝŘ S PULTOVOU STŘECHOU A  
 PROSKLENÝMI ŠOUPACÍMI DVEŘMI**

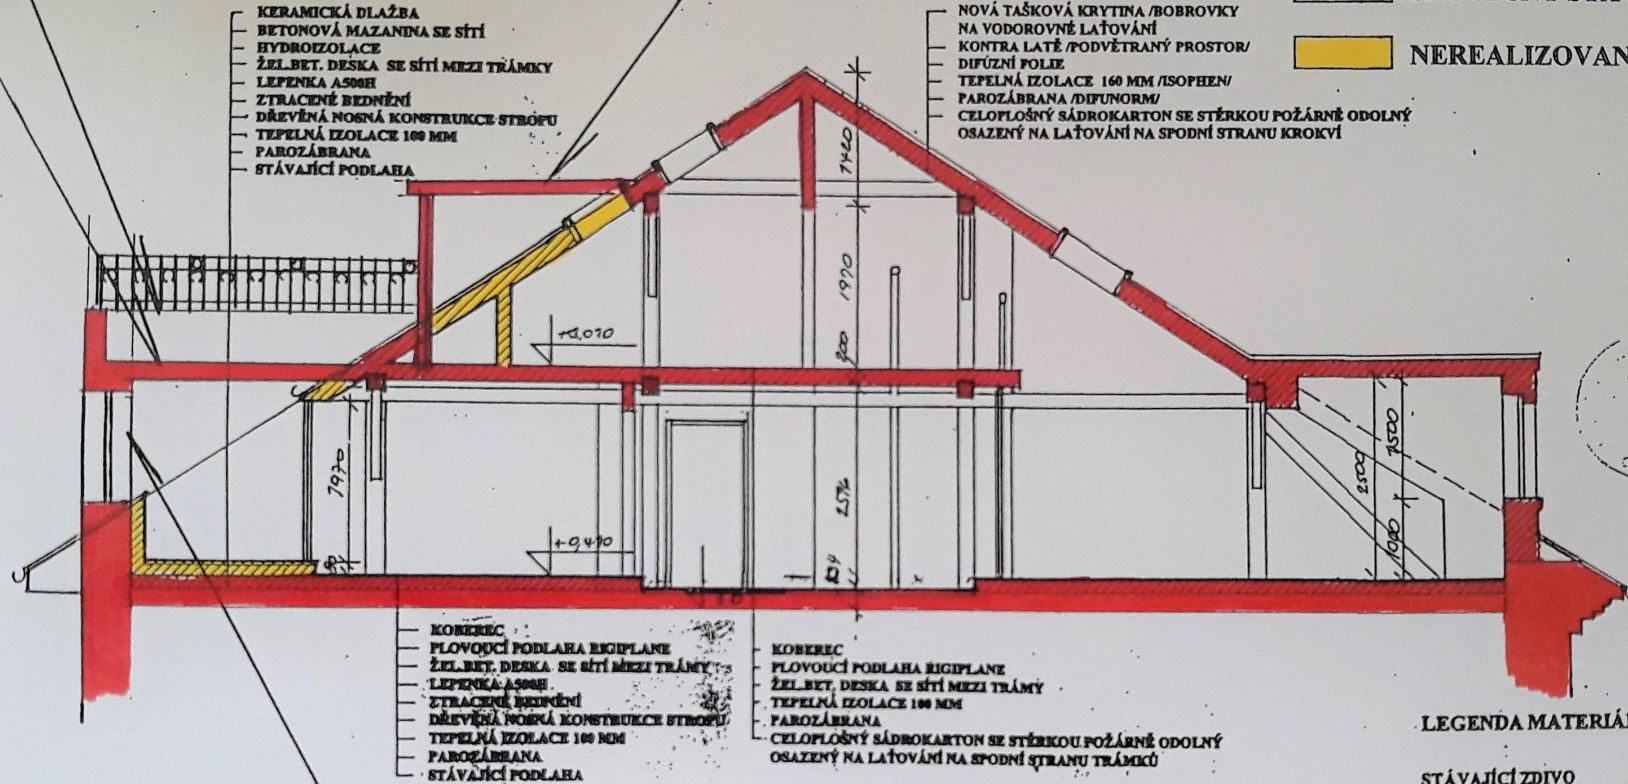

**OVĚŘENO  
 STAVEBNÍM ÚŘADEM**  
 Č.j. Vys.Sm. 1045-290/2011  
 DNE 24.2. 19 98

**TERASA NADEZDĚNA V LÍCI FASÁDY S OKNY**

- LEGENDA MATERIÁLŮ**
- STÁVAJÍCÍ ZDIVO
  - BOURÁ SE
  - NOVÉ KONSTRUKCE

**SKUTEČNÉ PROVEDENÍ STAVBY**  
 PŮDNÍ VESTAVBA, JANÁČKOVO NÁBŘEŽÍ 27,  
 PRAHA 5



Janáčkovo nábřeží č. 27, PRAHA 5  
 PŮDNÍ VESTAVBA  
 INVESTOR: JUDR. [Redacted]  
 DOKUMENTACE KE STAVEBNÍMU PŮDŮMĚŘÍ  
**PŘÍČNÝ ŘEZ 1:50**

