




# SITUACE 1 : 250

## NEZDICE

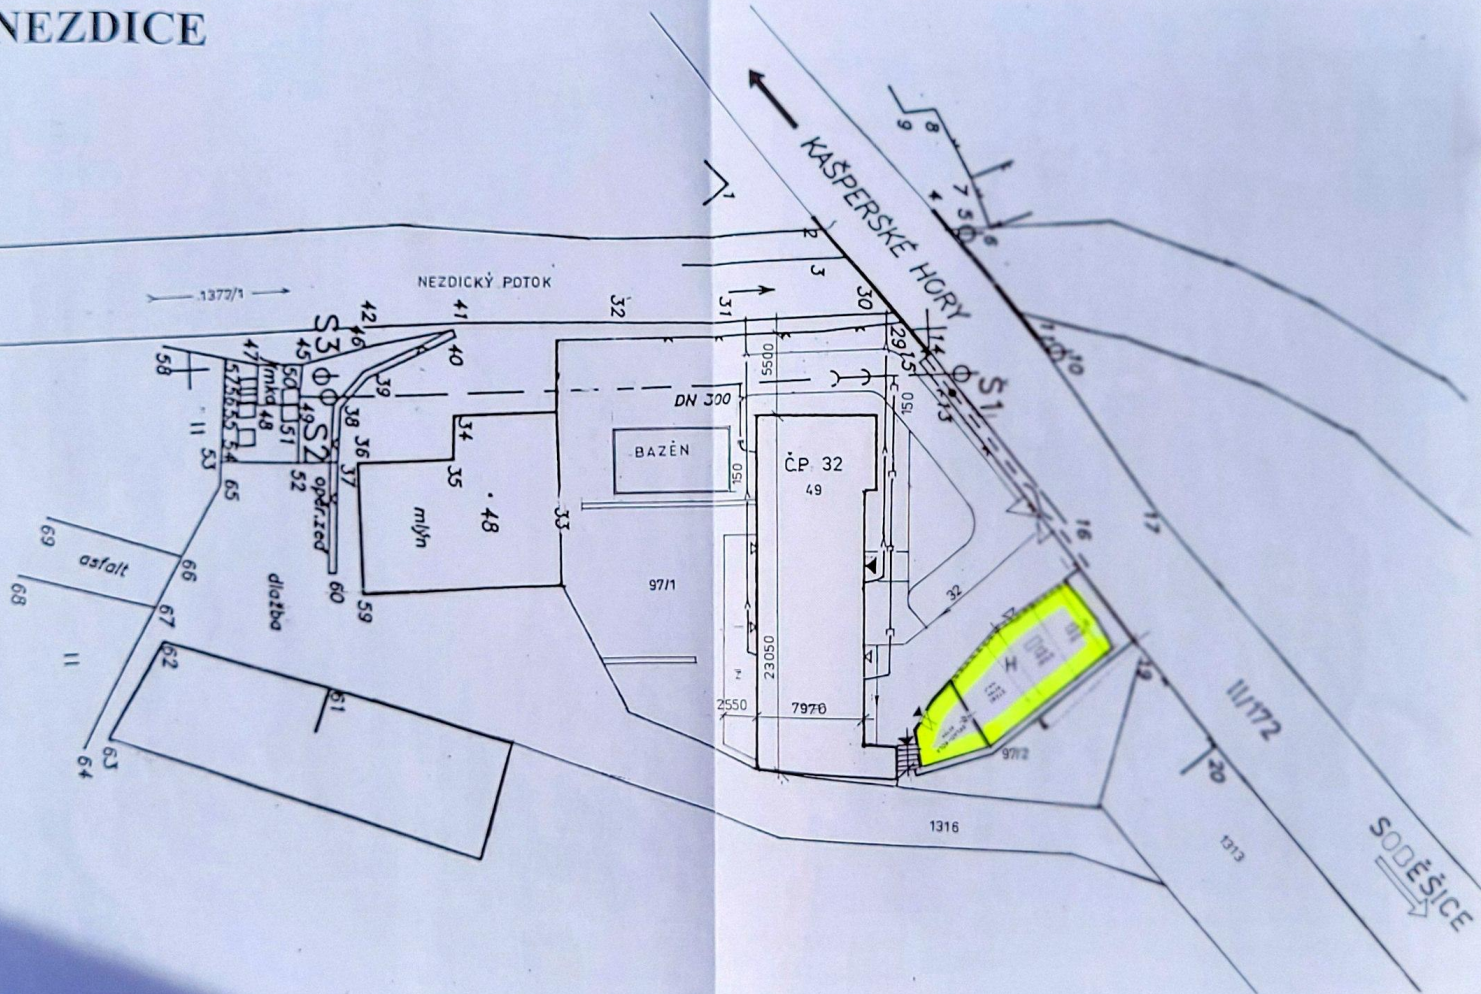 



### LEGENDA :

#### STÁVAJÍCÍ KONSTRUKCE -

- 32 REKONSTRUOVANÝ OBJEKT Č.P. 32
- H STÁVAJÍCÍ HOSPODÁŘSKÝ OBJEKT
-  STÁVAJÍCÍ SPLAŠKOVÁ KANALIZACE, PLAST Dn 100 MM
-  STÁVAJÍCÍ VODOVODNÍ PŘÍPOJKA - Dn 32

#### NOVÉ KONSTRUKCE -

-  NOVÁ SPLAŠKOVÁ KANALIZACE, PLAST Dn 150 mm
-  NOVÁ DEŠŤOVÁ KANALIZACE, PLAST Dn 150 mm
- P PŘEJZD A STĀNÍ OA - ZATRAVŇOVACÍ TVÁRNICĚ
- Z LETNÍ TERASA - ZÁMKOVÁ DLAŽBA

ZODP. PROJEKTANT	VYPRACOVAL	KRESLIL	Kontroloval	studio ING. M.
				<b>JAB</b>
MU Sušice		KÚ Píseňský		
INVESTOR				
AKCE	STAVEBNÍ ÚPRAVY Č.P. 32 NEZDICE SO - 02 - Hospodářský objekt Dokumentace skutečného provedení stavby			
OBSAH	Situační - zastavovací plán			
				1 : 250